



Fasad Syd

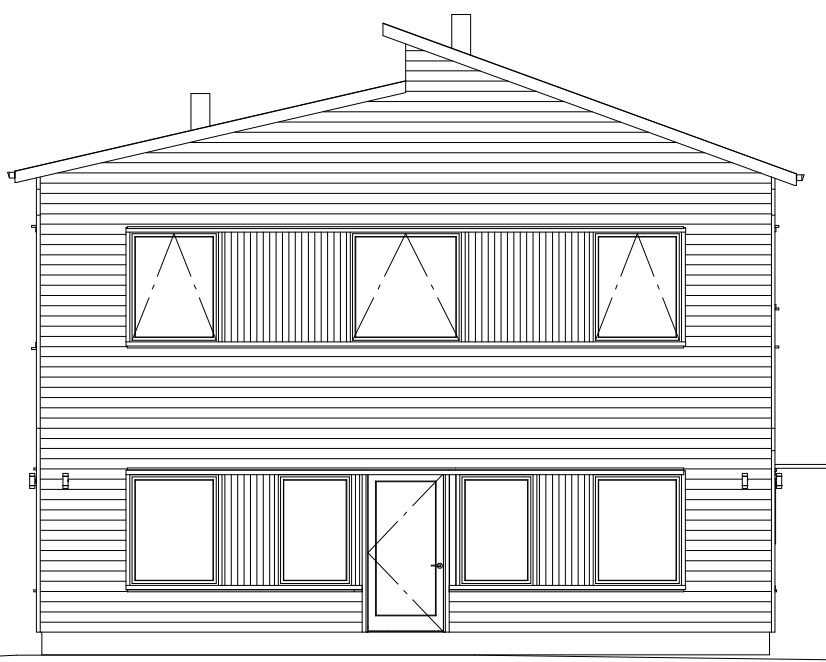

Fasad Väst


Ärende Partiuret 13 Nybyggnad av bostadshus	
Beskrivning: Relation Fasadritningar syd och väst	
Ritad av: Lars Sköld 070-6441290 för Prodexor fastighetsutveckling AB	
Skala: 1:100	Rev: 141214

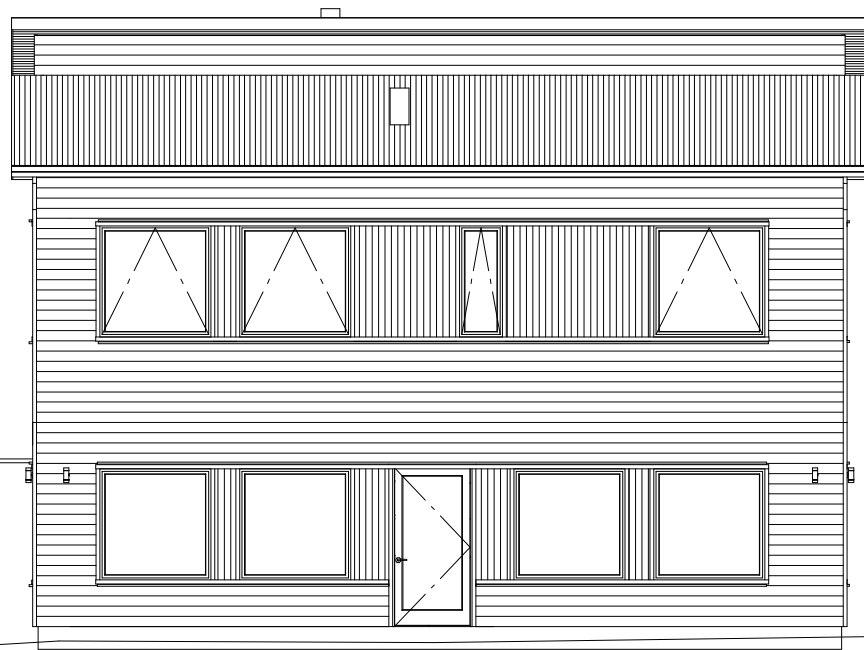

Plåttak

Träfasad

Fasad Nord

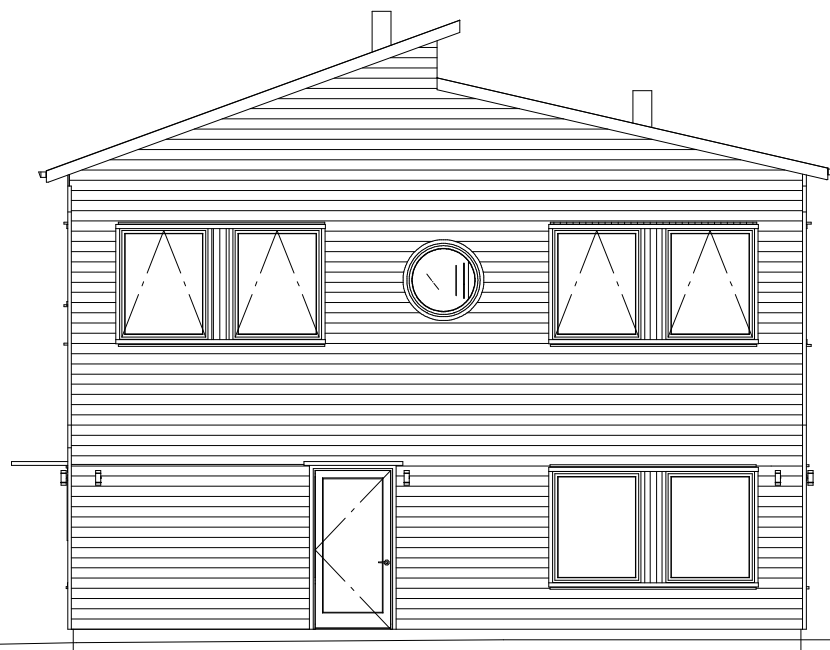

Infart

Fasad Öst

Ärende
Partiuret 13
Nybyggnad av bostadshus

Beskrivning:
Relation Fasadritningar Nord och öst

Ritad av:
Lars Sköld 070-6441290
för Prodexor fastighetsutveckling AB

Skala: 1:100

Rev: 141214

Fastighet **PARTITURET 13**

Adress Bäcklöparvägen 4

Upprättad 2014-03-17
Nybyggnadskartan giltig till 2015-03-17

Anders Nobling
Anders Nobling

LANTMÄTERIAVDELNINGENS UPPGIFTER

AREAL 1000 kvm

Fastigheten belägen inom område för samlad bebyggelse

PLANER

Beslut om detaljplan gäller från 2011-01-17 aktnr 0126K-15406 (20-A-5)

Fastigheten överensstämmer med detaljplanens plankarta

ÖVRIGT

VA-ledningar kan inte levereras, vi har inte fått ledningar från Stockholm Vatten
Kontakta Stockholm Vatten för information 08-52212000

UPPGIFT OM PLANAVGIFT

för Detaljplan Ja

för Fastighetsplan Nej

ARBETSFIX 1: +28.00

PF842

Markering: Dubb i berg

ARBETSFIX 2: +29.11

Markering: Kabelskåp, rödmarkerat hörn

TECKENFÖRKLARING

	Kvartersgräns eller annan områdesgräns / Användningsgräns		Gata, väg
	Fastighetsgräns	+0.0	Bef. markhöjd / gatuhöjd
	Egenskapsgräns	+0.0	Väg- eller gatuhöjd enl. faställd plan
	Rättighetsgräns (servitut, ledn.rätt, gemensamhetsanl.)	SH +0.00	Sockelhöjd
	Bef. huvudbyggnad, geodetisk resp. fotogrammetrisk	FG +0.00	Färdigt golv
	Bef. uthus eller garage geodetisk resp. fotogrammetriskt	GG +0.00	Garagegolv
	Grundplatta	UKP +0.00	Underkant panel
	Staket		Vattenledning
	Mur		Spillvattenledning
	Häck		Dagvattenledning
		AF 1 +00.00	Arbetsfix

Till kartan hör VA-bilaga och gällande planbestämmelser


Koordinatsystem PLAN Sweref 99 18 00 HÖJD RH2000

Mätning MH/2014-03-07

Ritad av KP

0 5 10 15 20 25 30 35 40 45 50


1:400

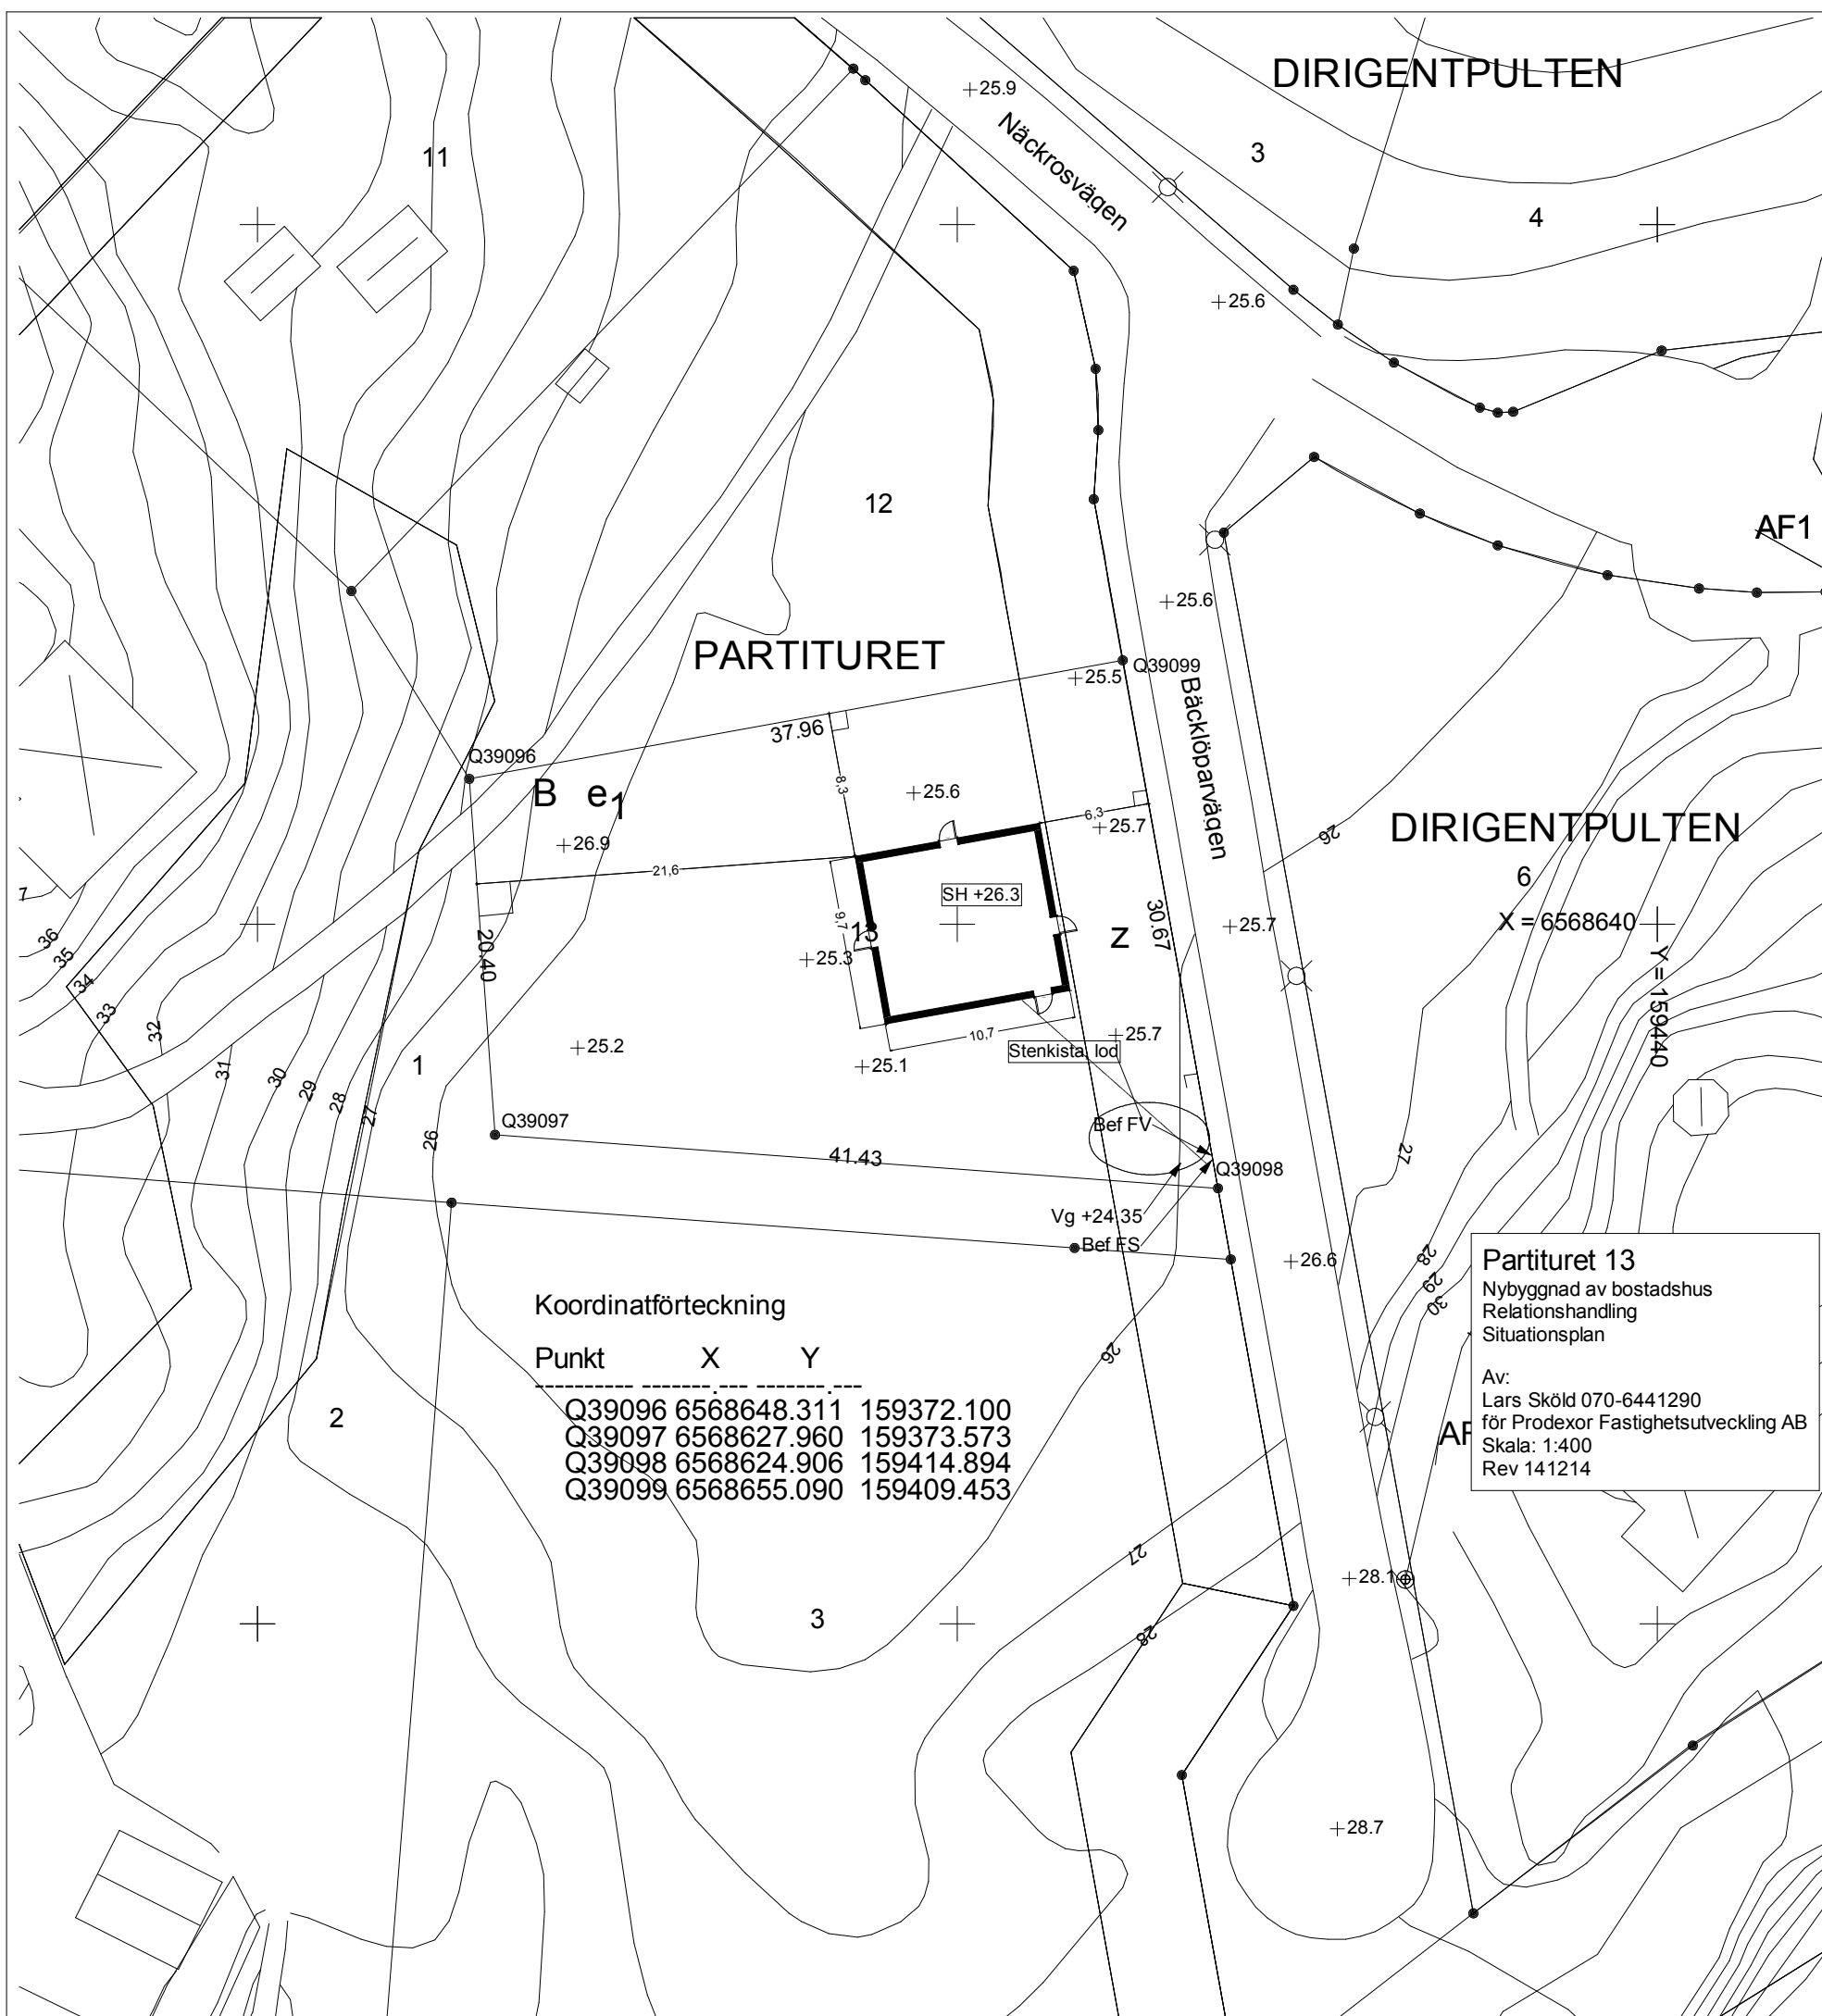

Koordinatförteckning


Punkt	X	Y
Q39096	6568648.311	159372.100
Q39097	6568627.960	159373.573
Q39098	6568624.906	159414.894
Q39099	6568655.090	159409.453

Partituret 13
Nybyggnad av bostadshus
Relationshandling
Situationsplan
Av:
Lars Sköld 070-6441290
för Prodexor Fastighetsutveckling AB
Skala: 1:400
Rev 141214

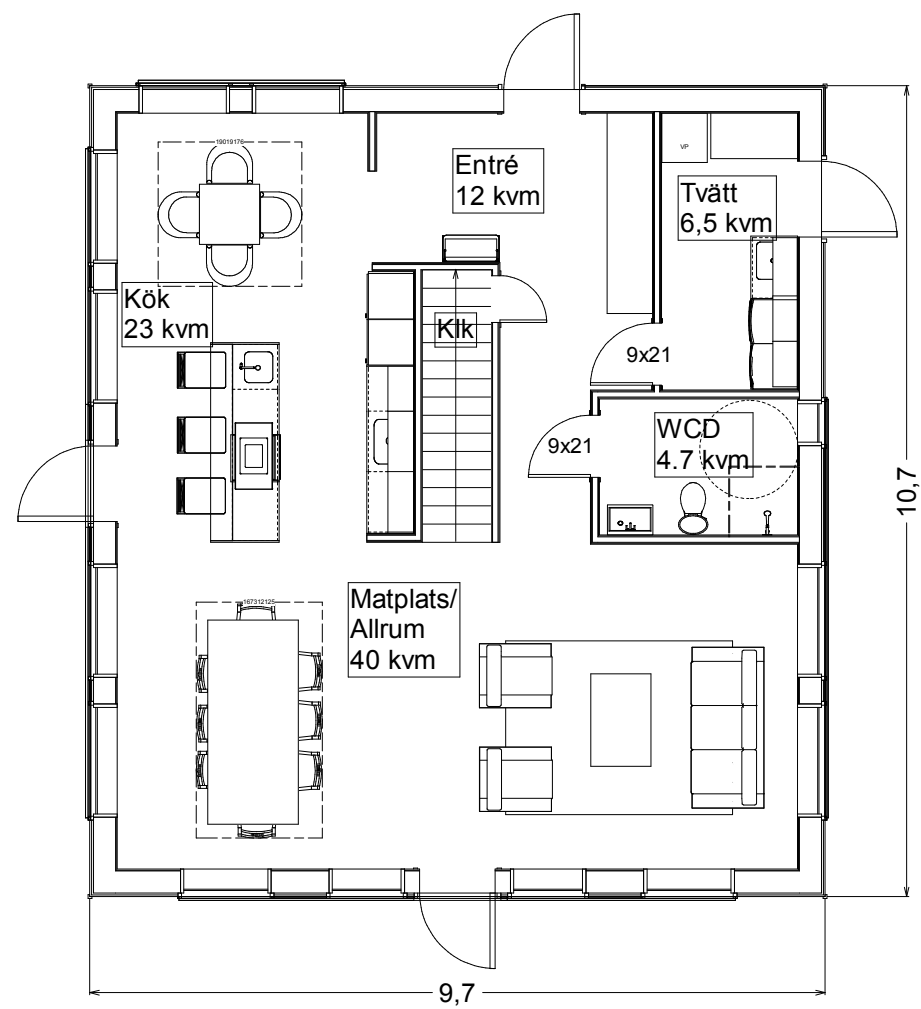

Byggnadsarea 104 Kvm
Boarea 180 Kvm

Nedre plan

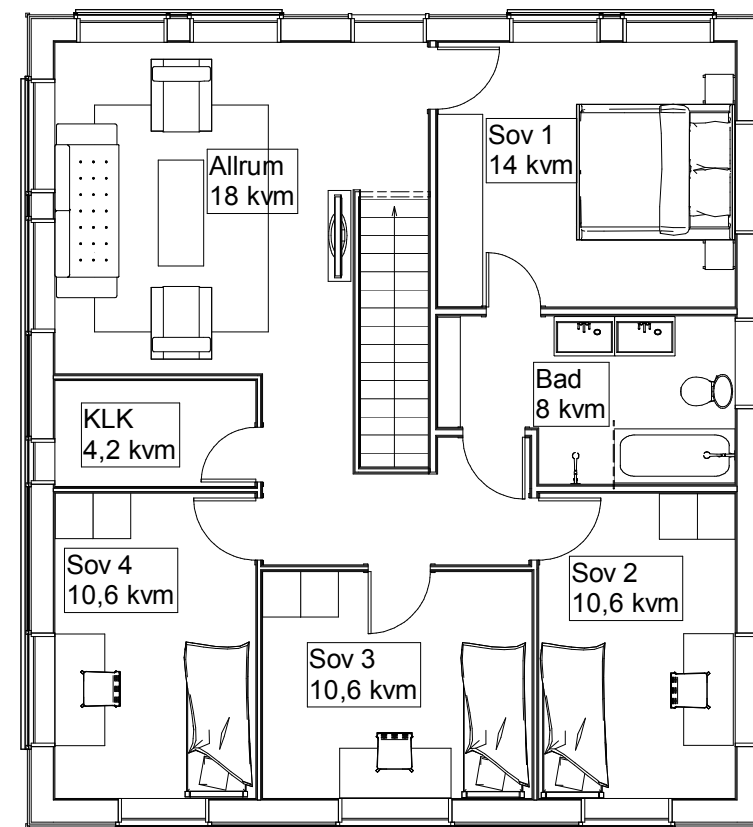

Övre plan

Ärende Partituret 13 Nybyggnad av bostadshus
Beskrivning: Planritning
Ritad av: Lars Sköld 070-6441290 för Prodexor fastighetsutveckling AB
Skala: 1:100 Rev: 140523