

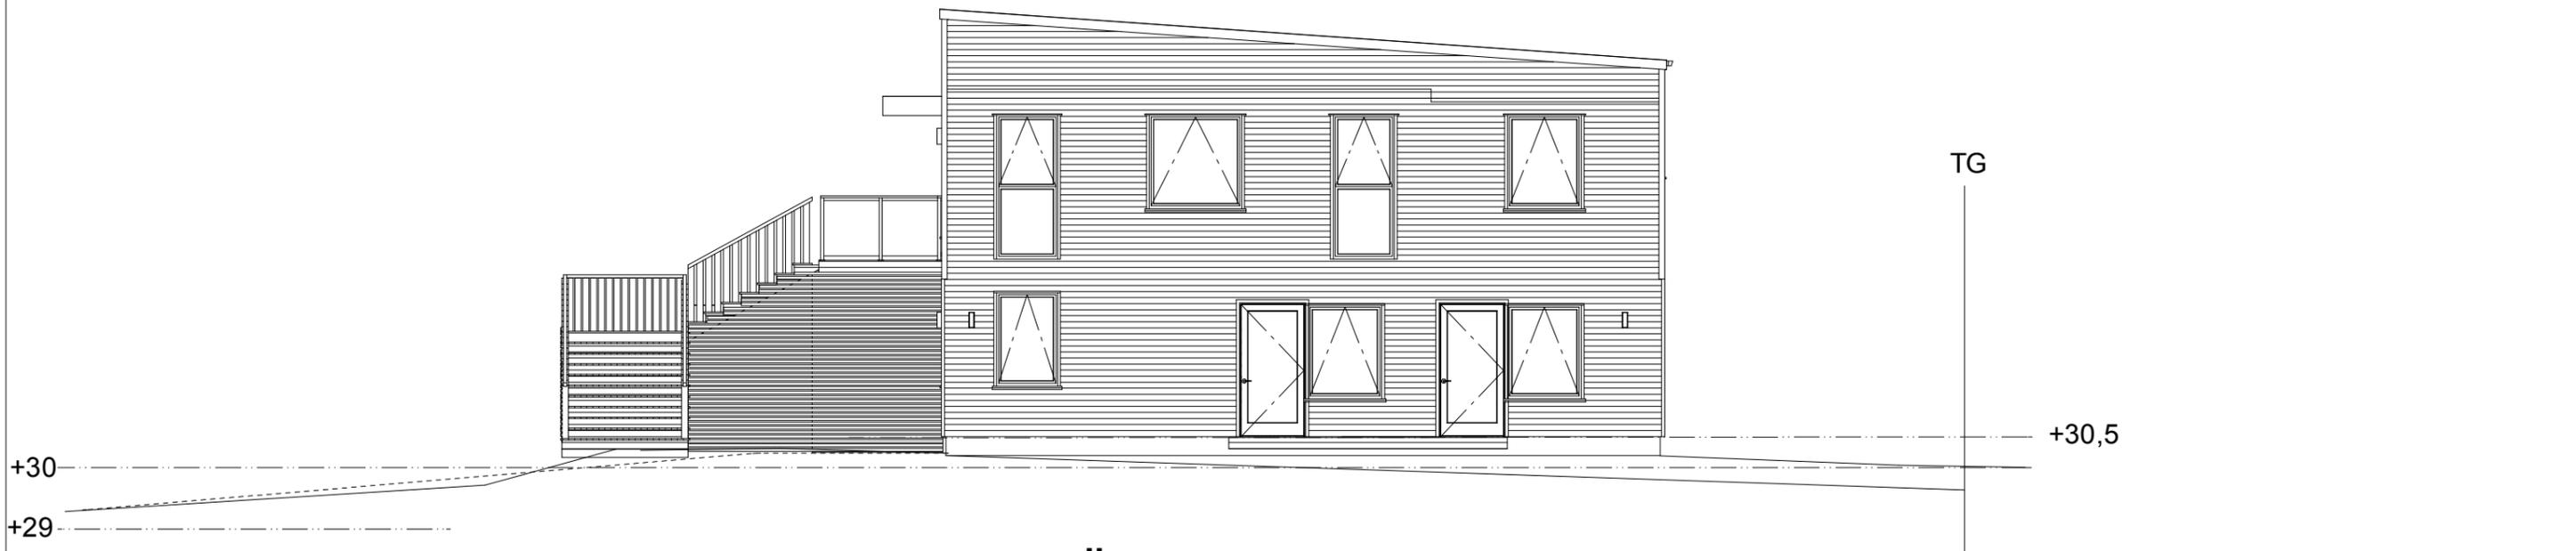


Nord

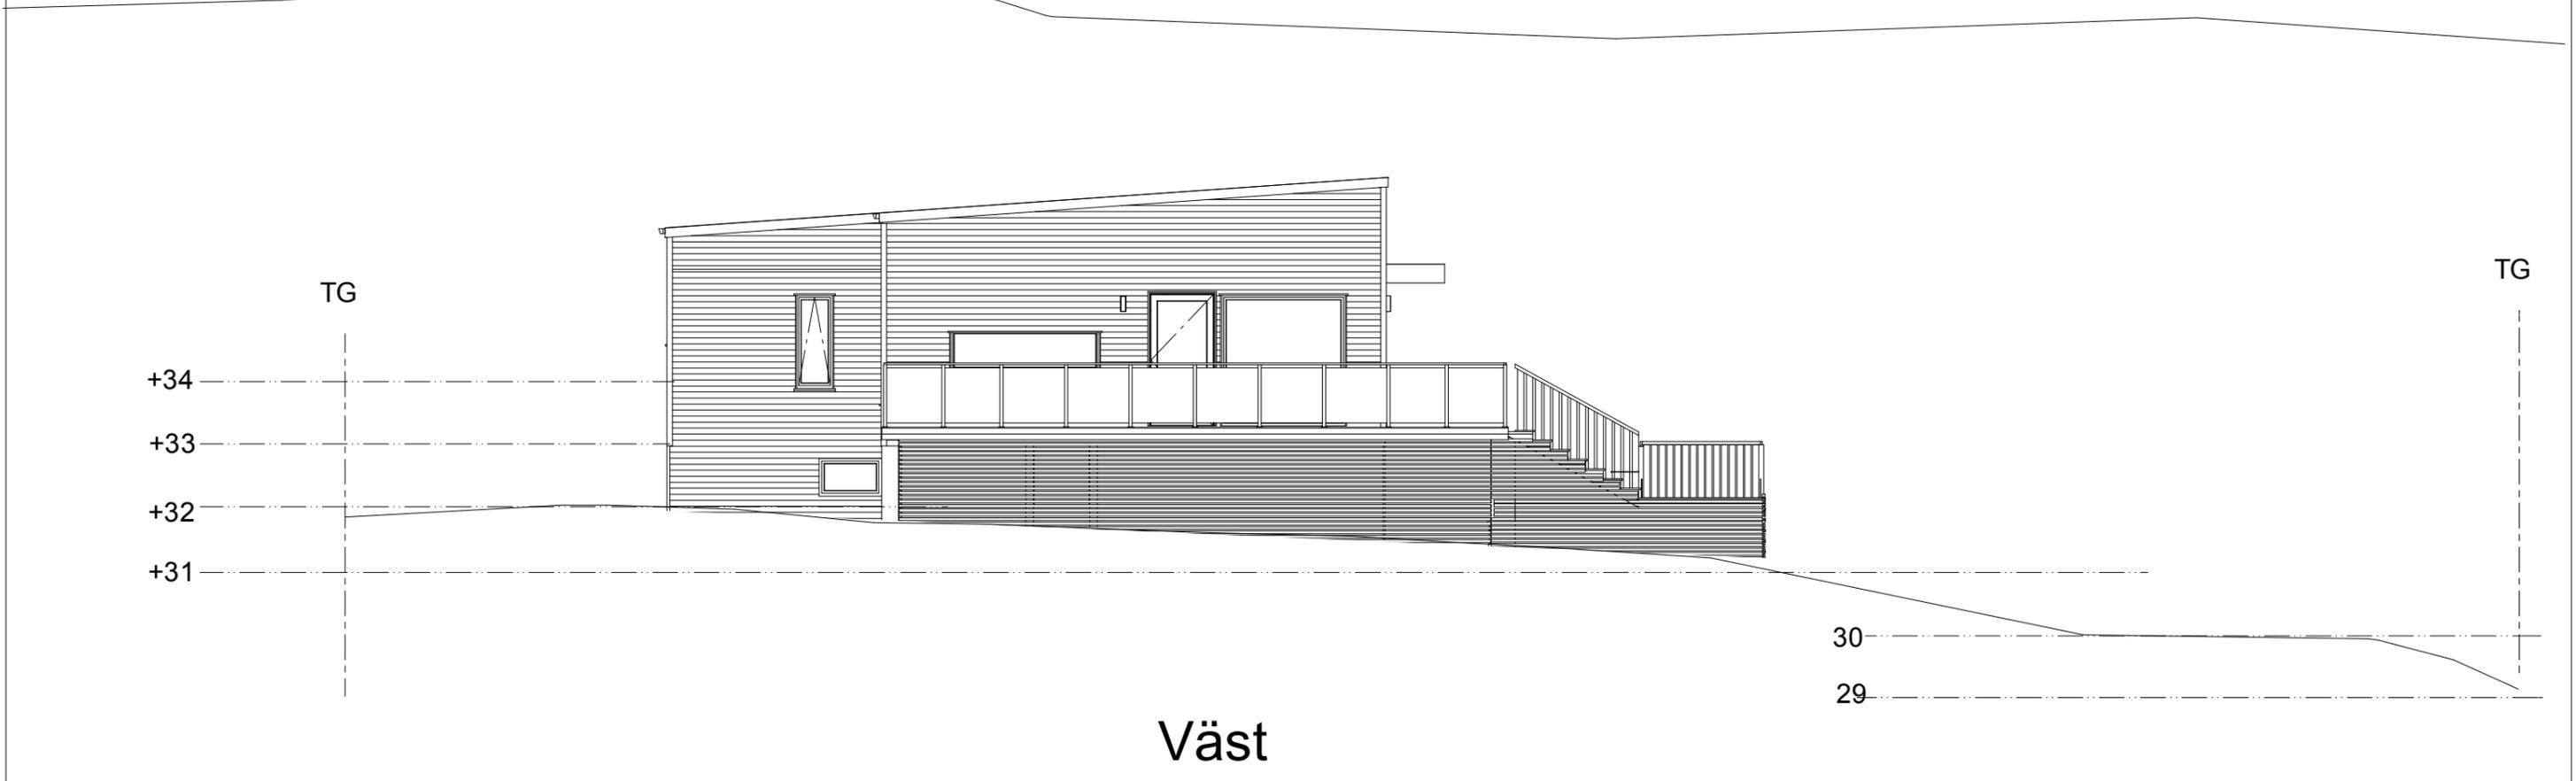


Öst

Ärende Partiuret 4, Natestigen 3 Nybyggnad av bostadshus	
Beskrivning: Relationsritning Fasad Nord och öst	
Ritad av: Lars Sköld 070-6441290 för Prodexor fastighetsutveckling AB	
Skala: 1:100	Rev: 150926

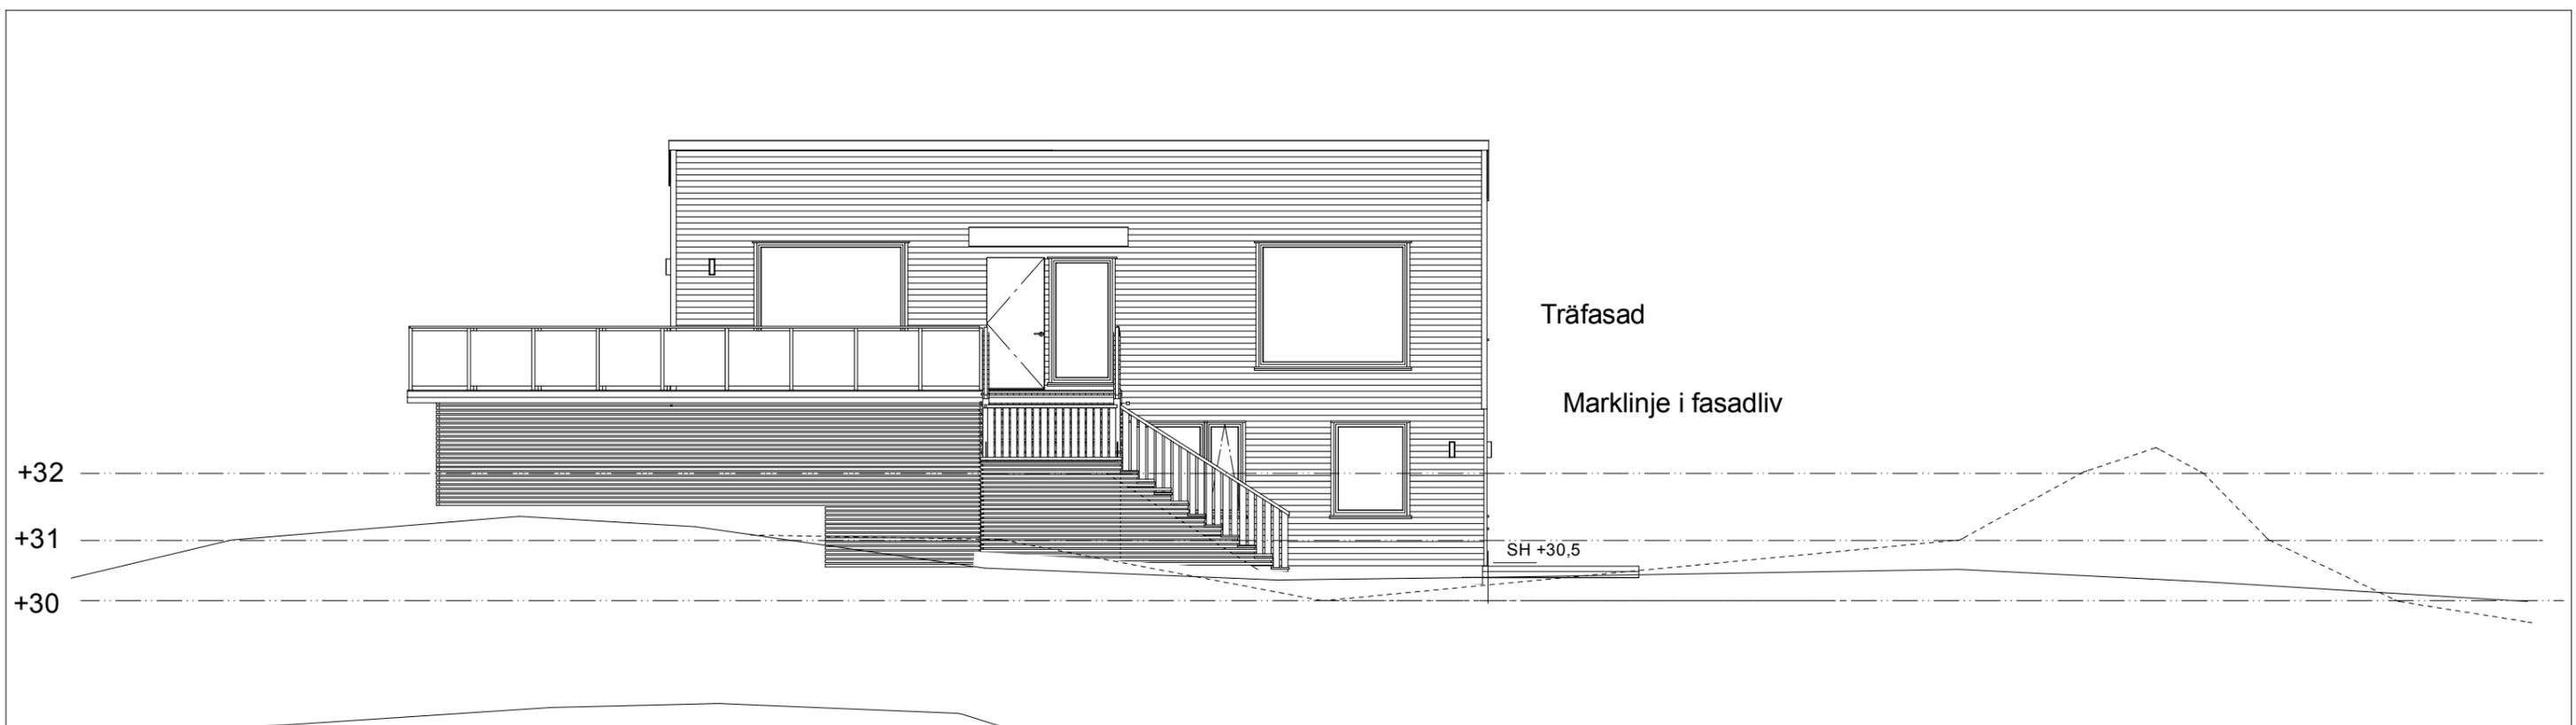

Ärende Partiuret 4, Natestigen 3 Nybyggnad av bostadshus	
Beskrivning: Relationsritning Fasad Syd och väst	
Ritad av: Lars Sköld 070-6441290 för Prodexor fastighetsutveckling AB	
Skala: 1:100	Rev: 150926

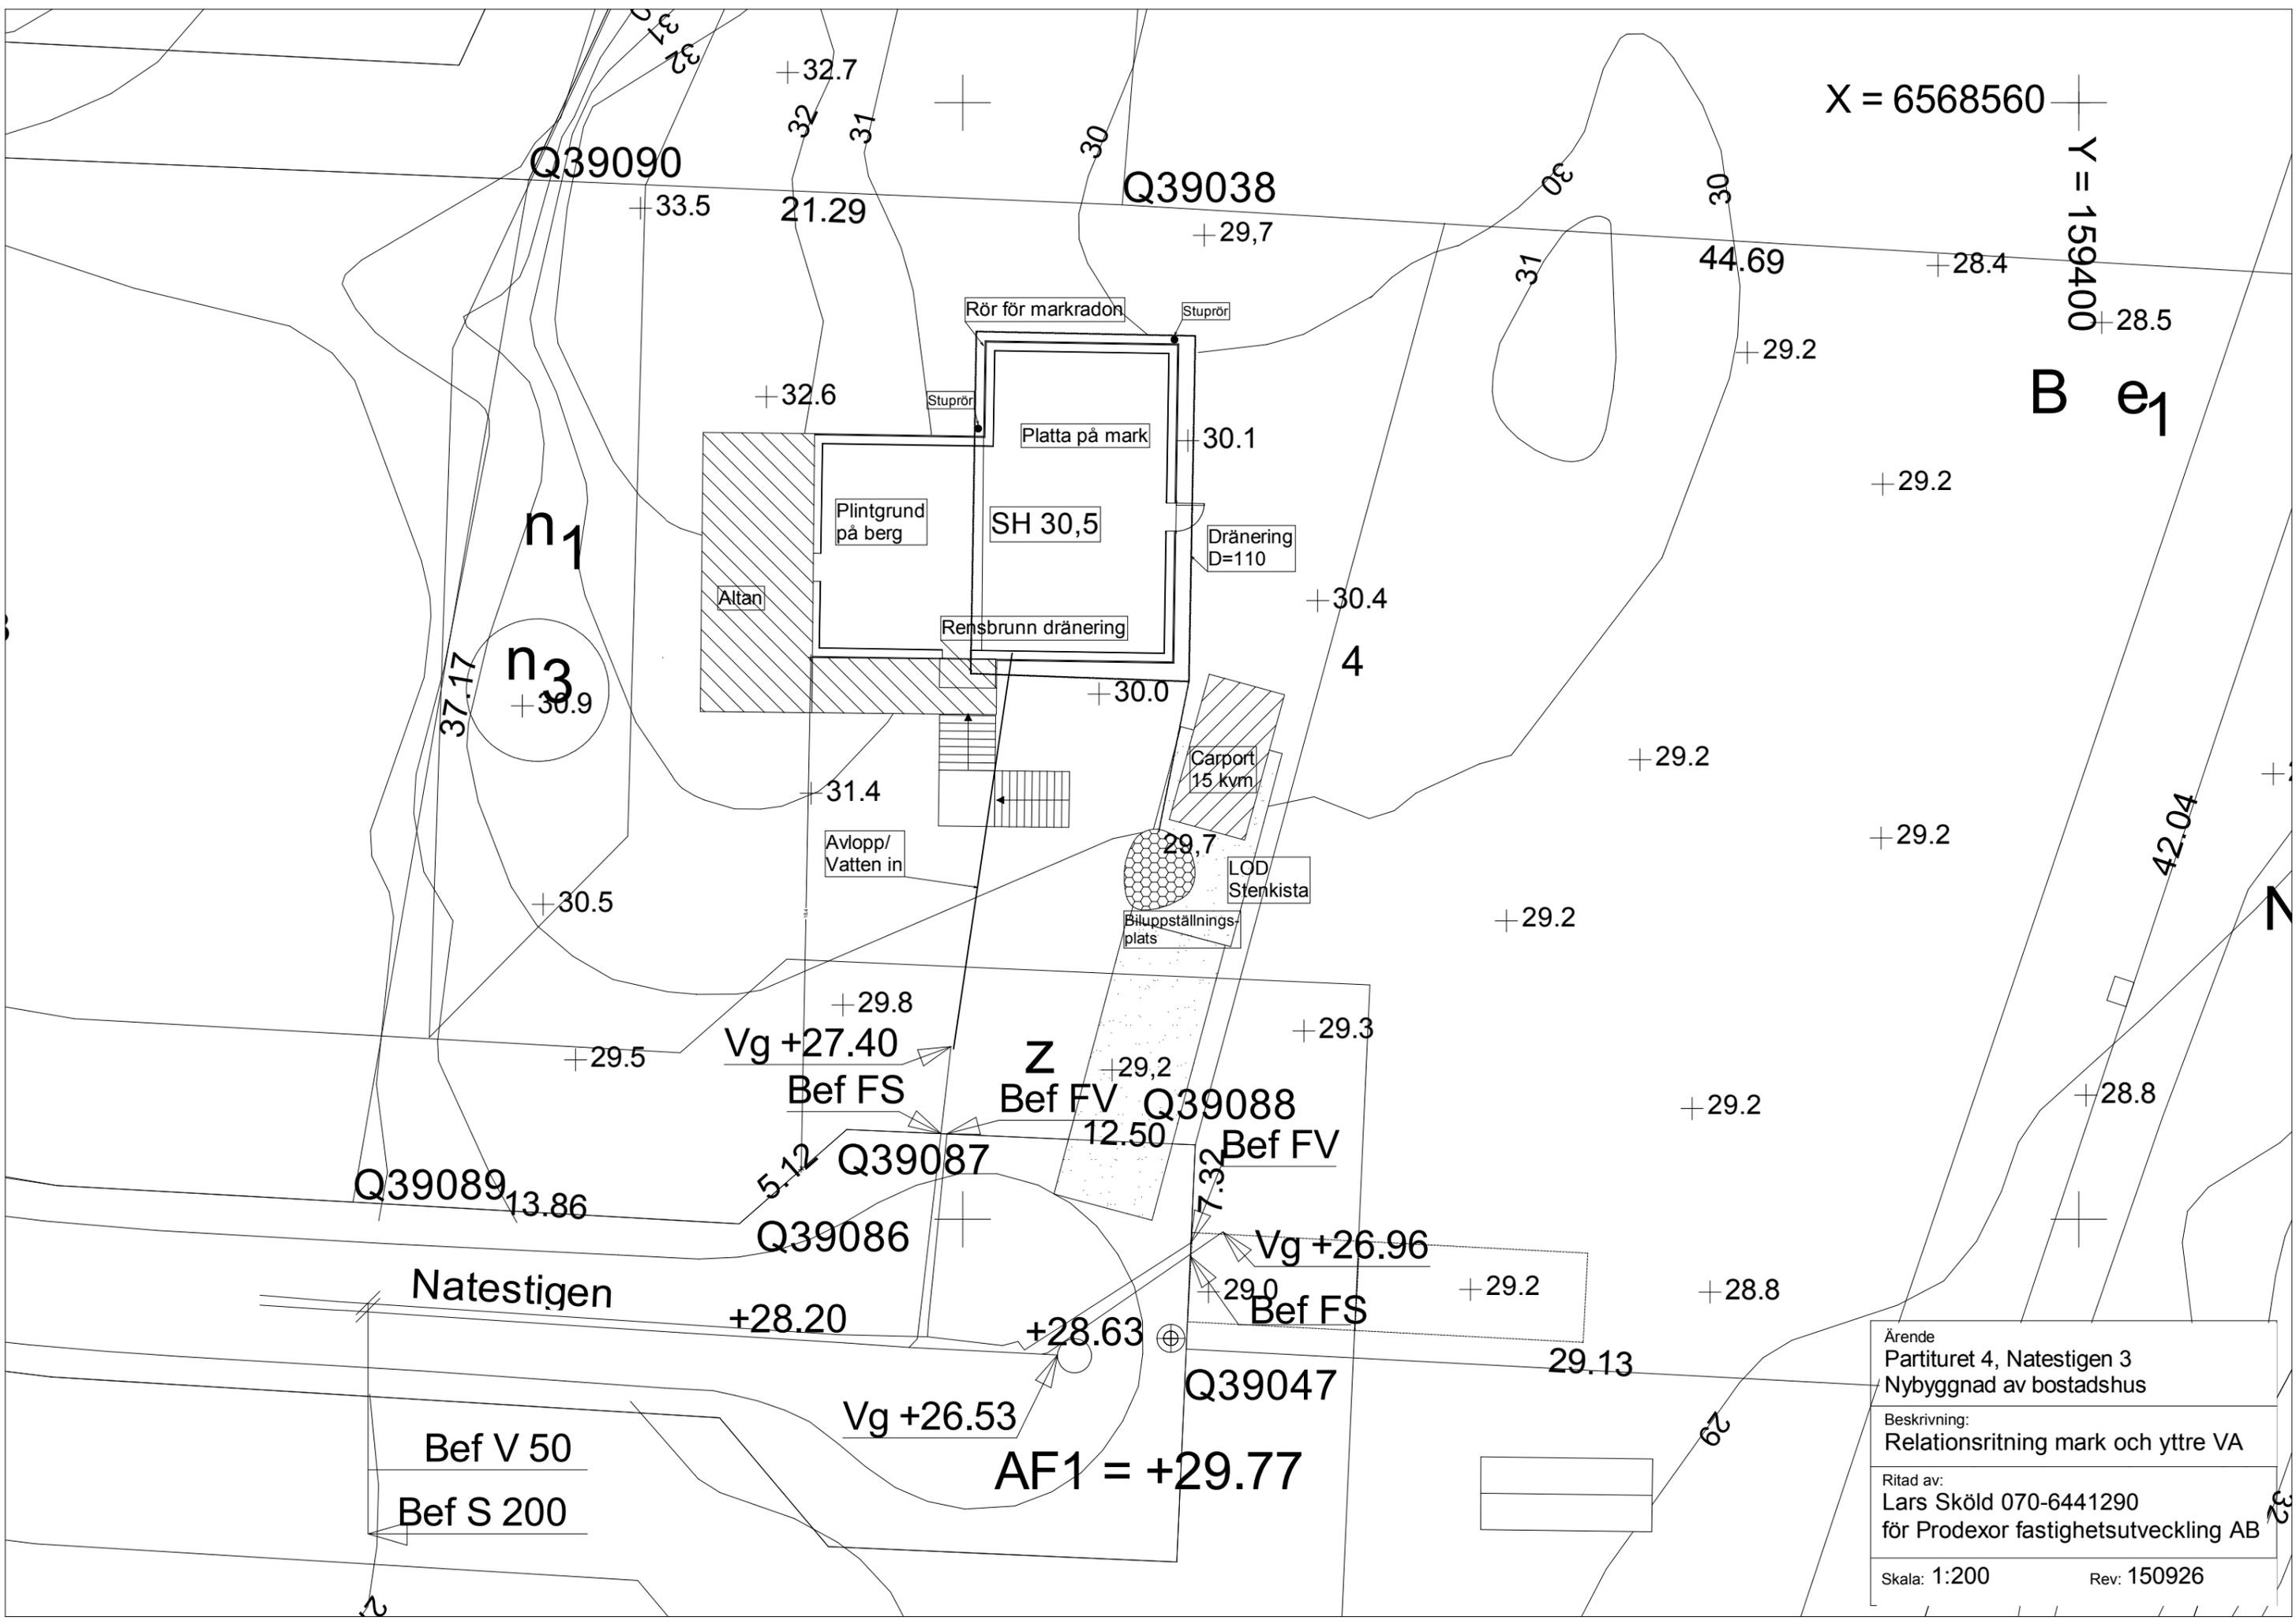

X = 6568560  
 Y = 159400

**B e<sub>1</sub>**

n<sub>1</sub>  
 n<sub>3</sub>

**Z**

Q39089

Q39088

Q39087


Q39086

Q39047

Bef V 50  
 Bef S 200


**AF1 = +29.77**

Ärende Partituret 4, Natestigen 3 Nybyggnad av bostadshus	
Beskrivning: Relationsritning mark och yttre VA	
Ritad av: Lars Sköld 070-6441290 för Prodexor fastighetsutveckling AB	
Skala: 1:200	Rev: 150926

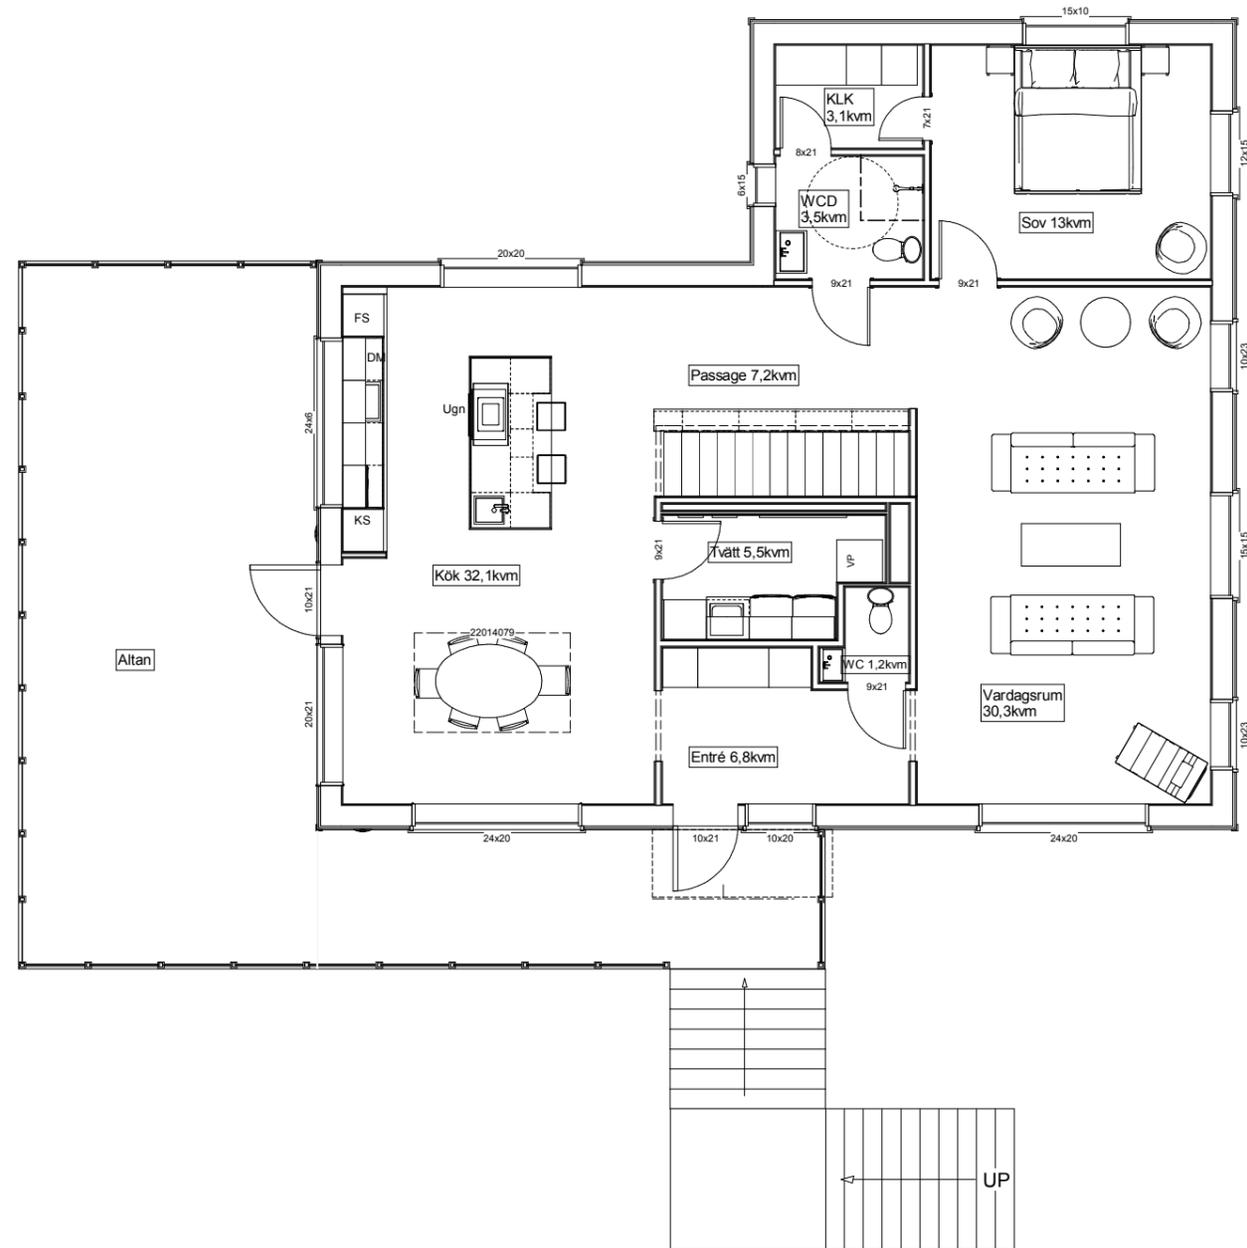

Övre plan

Byggnadsarea 128 Kvm  
Boarea 178 Kvm

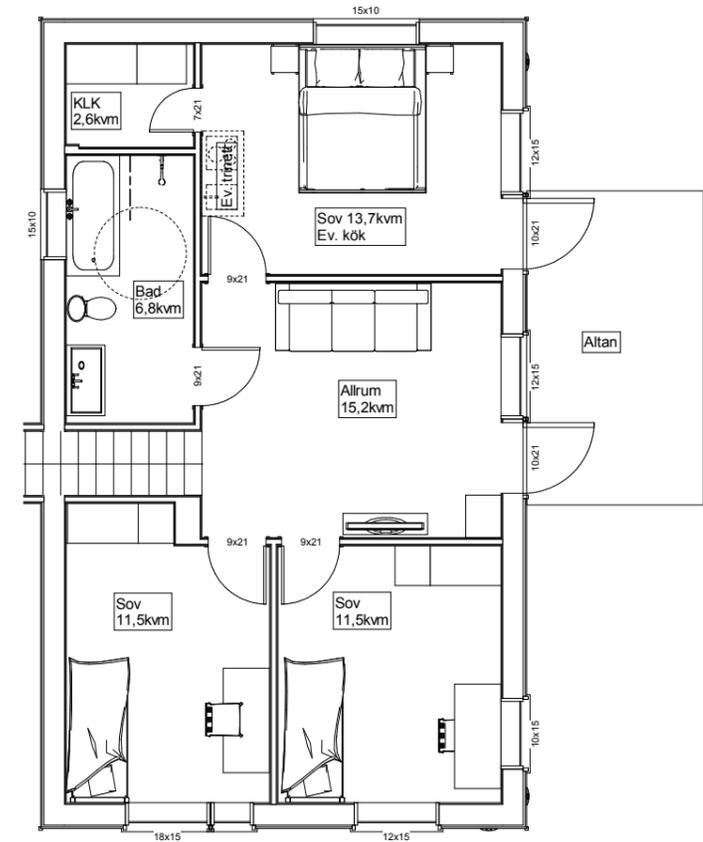

Nedre plan

Ärende Partiuret 4, Natestigen 3 Nybyggnad av bostadshus
Beskrivning: Relationsritning Planritning
Ritad av: Lars Sköld 070-6441290 för Prodexor fastighetsutveckling AB
Skala: 1:100      Rev: 151003