

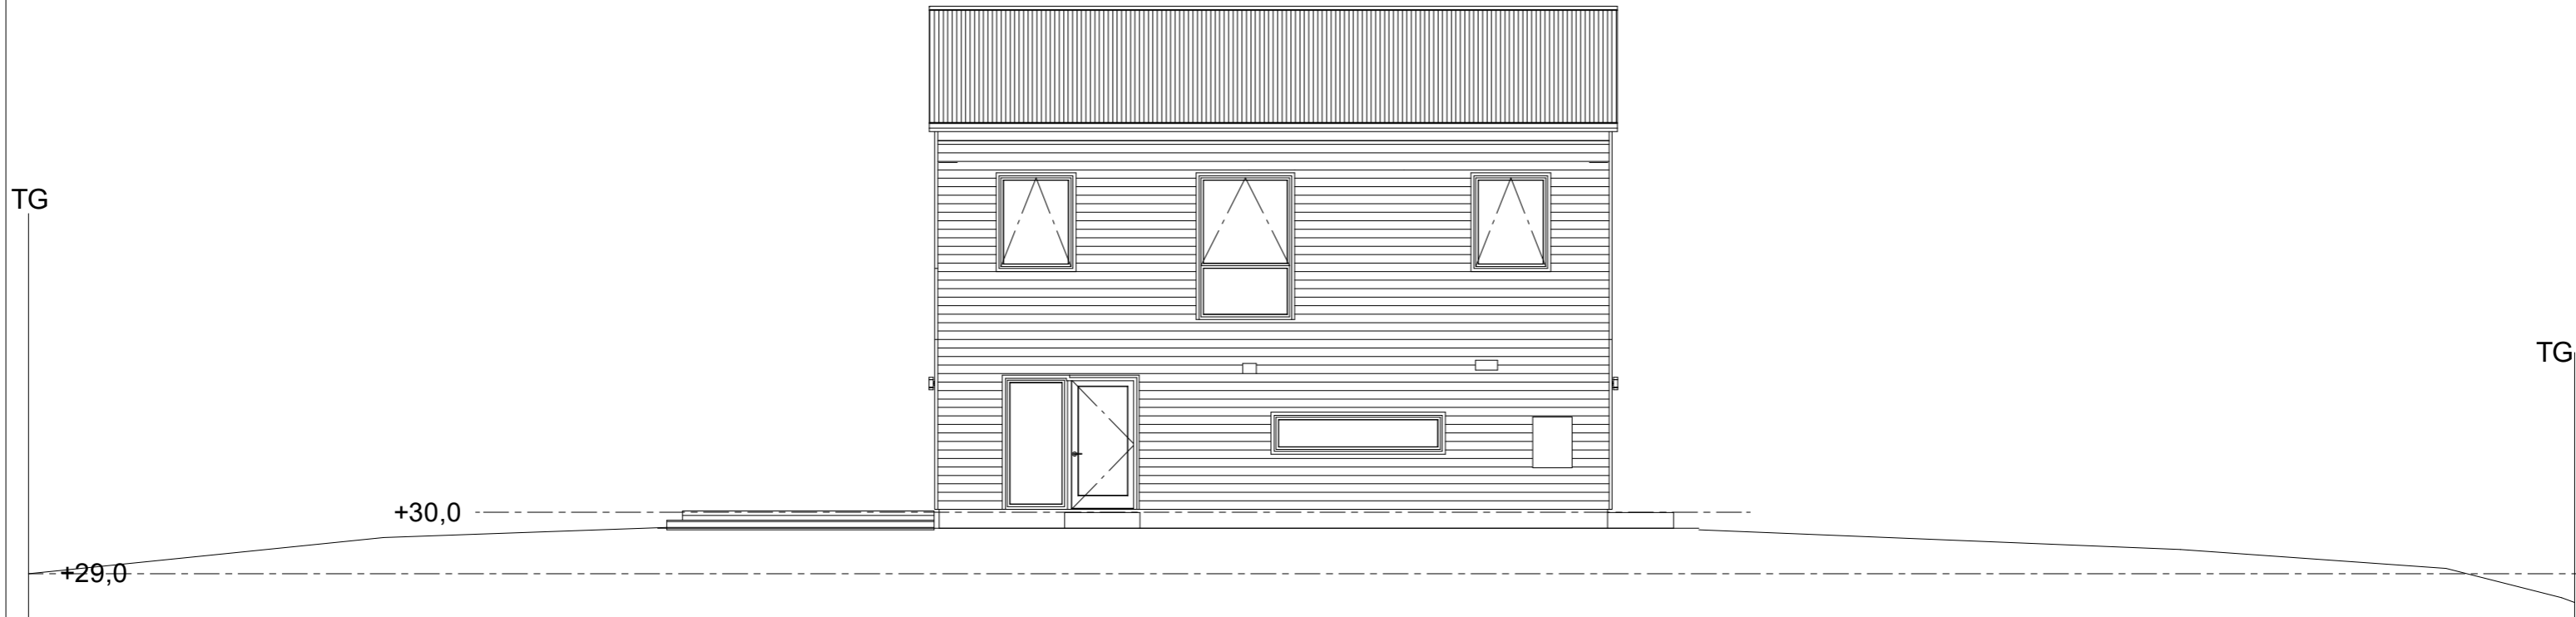


Nord

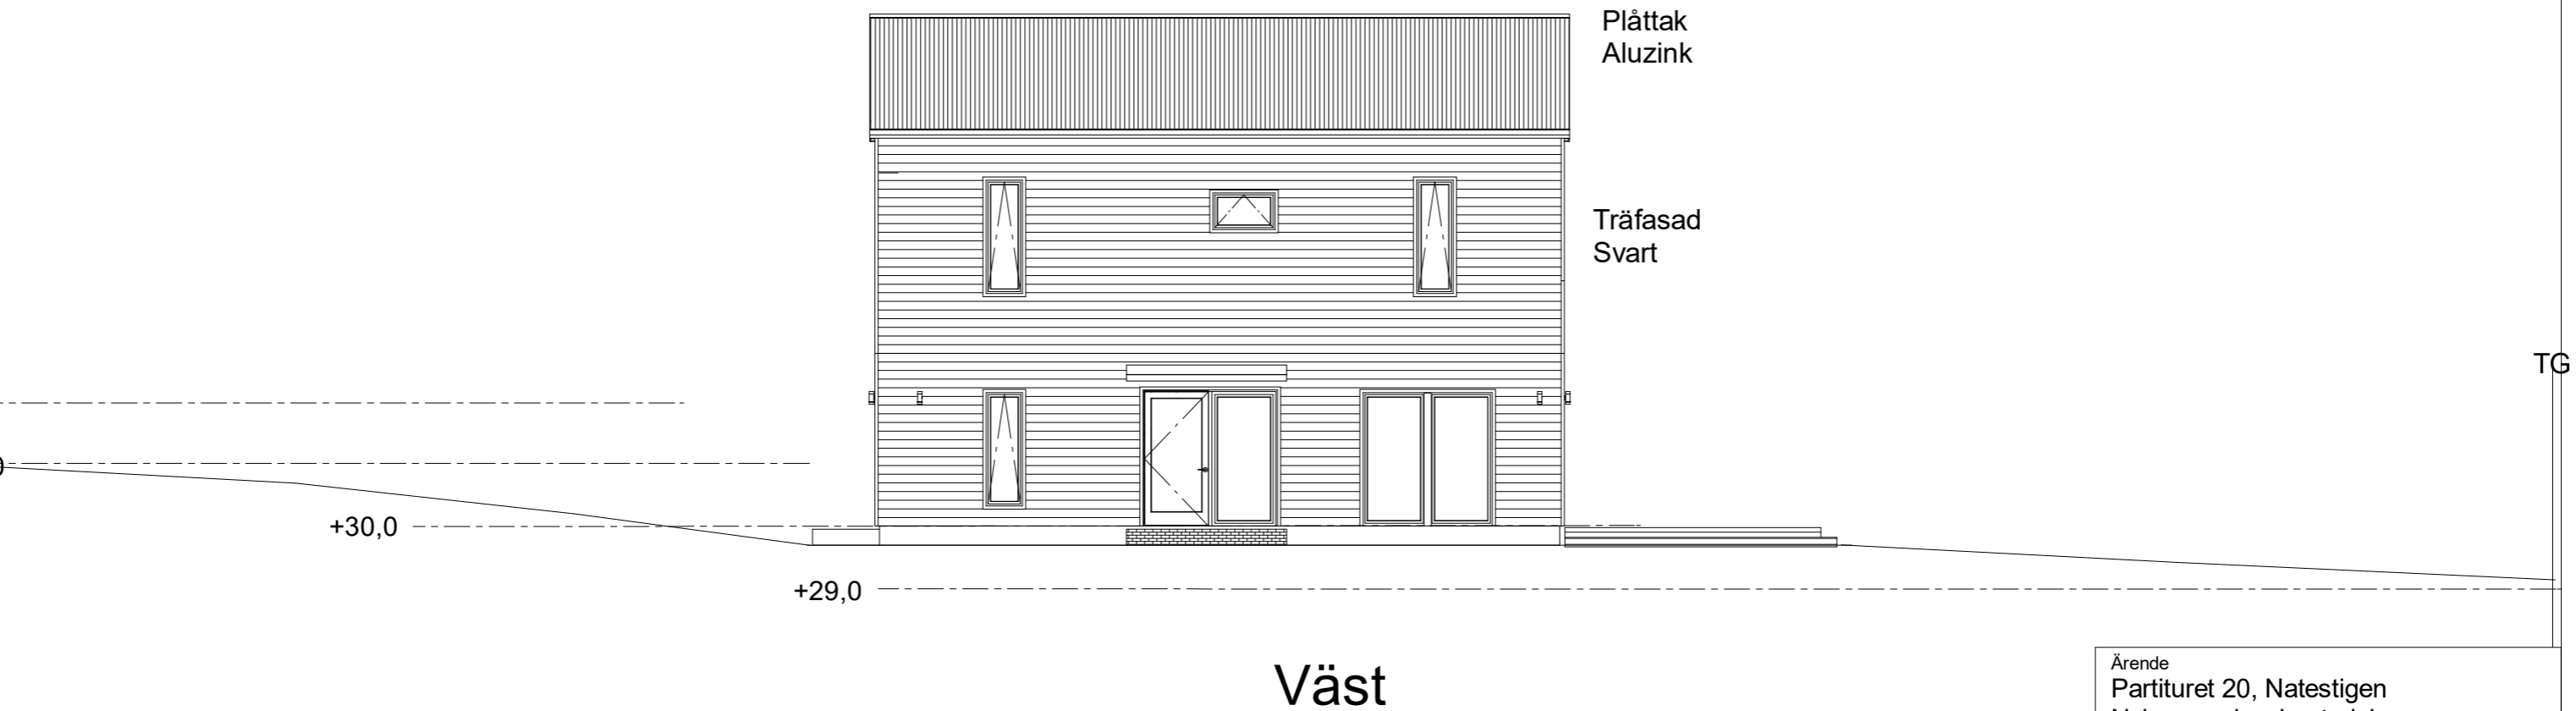


Ärende Partituret 20, Natestigen Nybyggnad av bostadshus	
Beskrivning: Relationsritning fasad nord och öst	
Ritad av: Lars Sköld 070-6441290 för Prodexor fastighetsutveckling AB	
Skala: 1:100	Rev: 160216

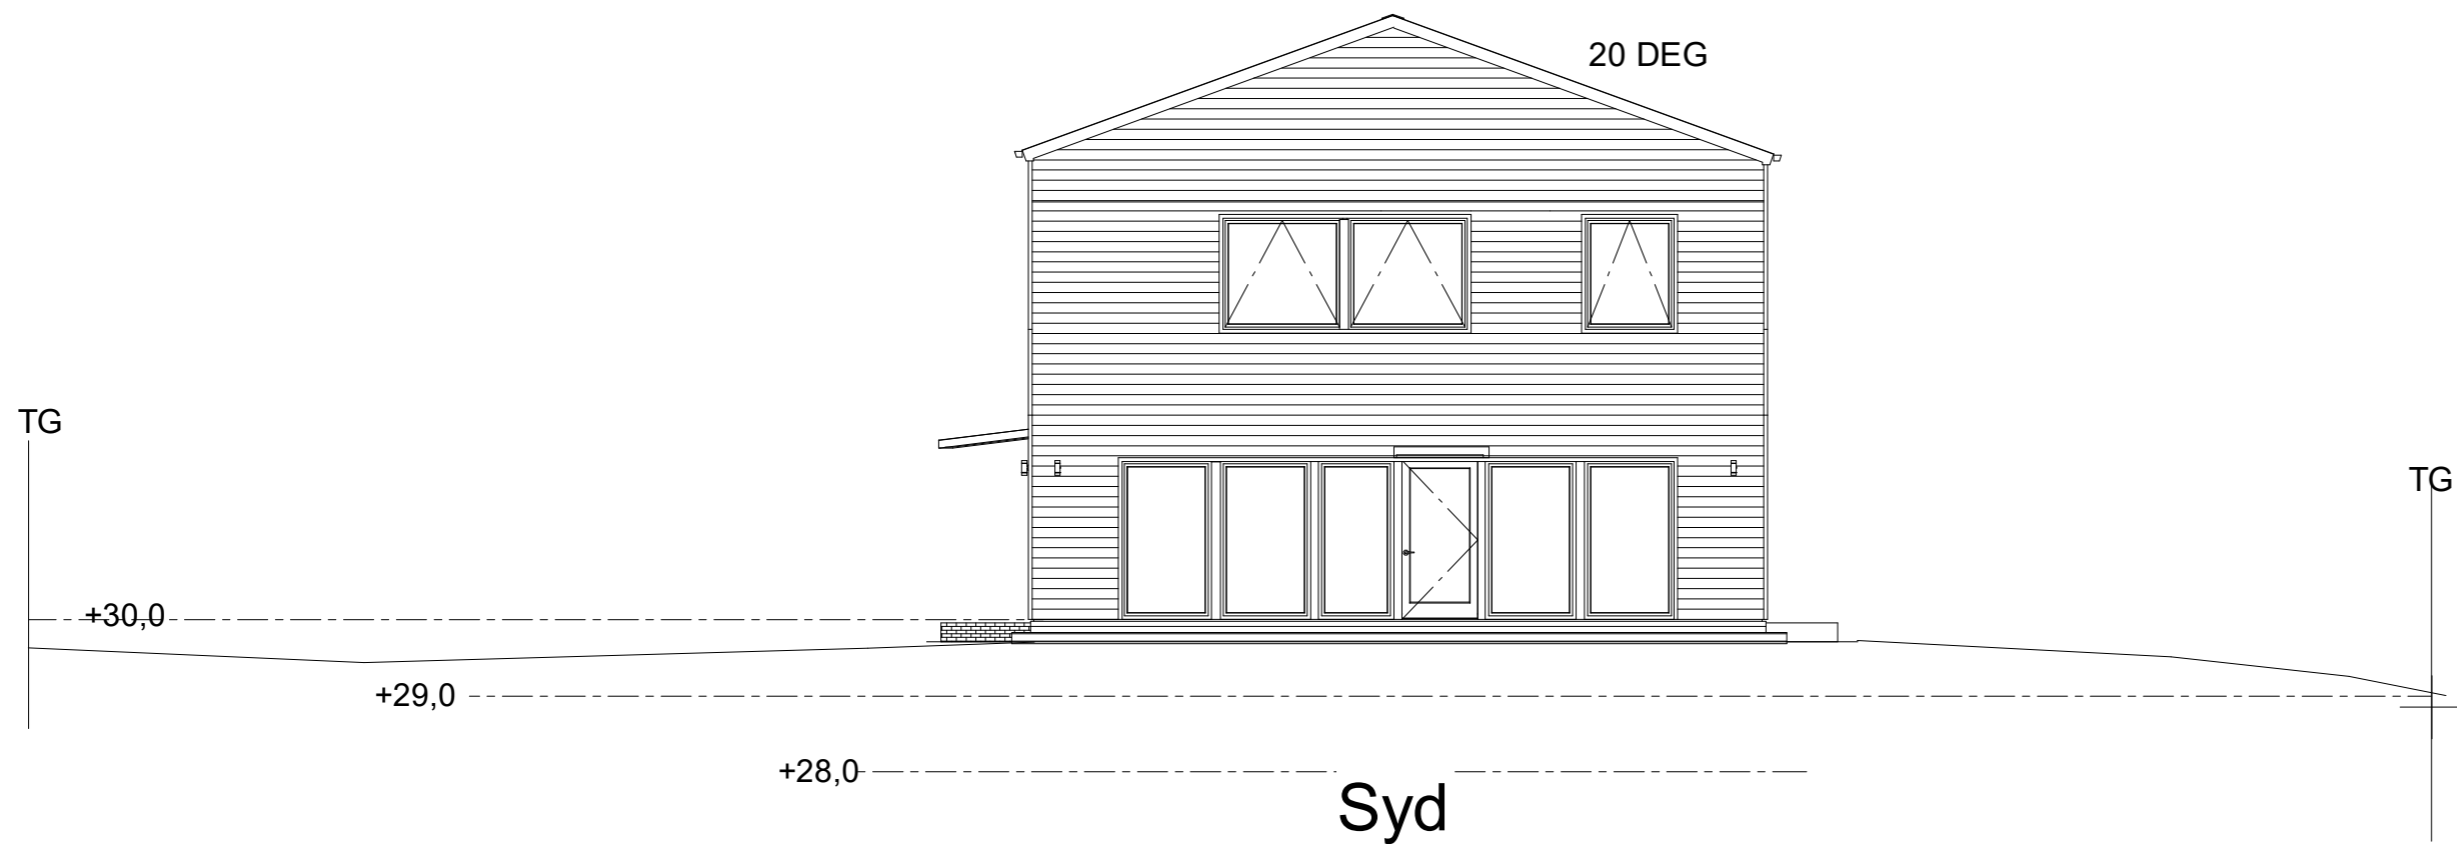

Ärende Partituret 20, Natestigen Nybyggnad av bostadshus
Beskrivning: Relationsritning fasad syd och väst
Ritad av: Lars Sköld 070-6441290 för Prodexor fastighetsutveckling AB
Skala: 1:100 Rev: 160216

NYBYGGNADSKARTA Typ A

Fastighet **PARTITURET 20 revidering**

Adress Adressbeslut meddelas fastighetsägaren/ägarna efter adressutredning

Upprättad 2015-04-23

Giltig till 2016-04-23



Anders Nobling

LANTMÄTERIAVDELNINGENS UPPGIFTER

AREAL 1295 kvm

Fastigheten belägen inom område för samlad bebyggelse

PLANER

Beslut om detaljplan gäller från 2011-01-17 akt nr 0126K-15406 (20-A-5)

Fastigheten överensstämmer med detaljplanens plankarta

ÖVRIGT

UPPGIFT OM PLANAVGIFT

Avgift för detaljplan Ja

Avgift för fastighetsplan Nej




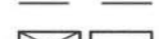





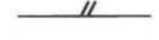
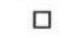



ARBETSFIX 1: +29.77

ARBETSFIX 2:

Markering: Röd färg på kabelskåp

Markering:

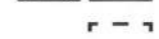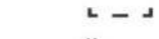TECKENFÖRKLARING


	Användningsgräns	+0.0	Markhöjd / väghöjd
	Egenskapsgräns	+0.0	Väghöjd enligt fastställt plan
	Rättighetsgräns	SH +0.00	Socketlhöjd
	Fastighetsgräns	FG +0.00	Färdigt golv
	Bostad, resp uthus el. garage inmätt	GG +0.00	Garagegolv
	Bostad, resp. uthus el. garage flygfotograferat	UKP +0.00	Underkant panel
	Grundplatta	AF +0.00	Arbetsfix
	Staket		Belysningstolpe
	Mur		Kabelskåp
	Väggkant		Brunn
	VA-ledningar		

Till kartan hör VA-bilaga och gällande planbestämmelser

Koordinatsystem PLAN Sweref 99 18 00 HÖJD RH2000

Mätning TM/2014-12-04

Ritad av KP

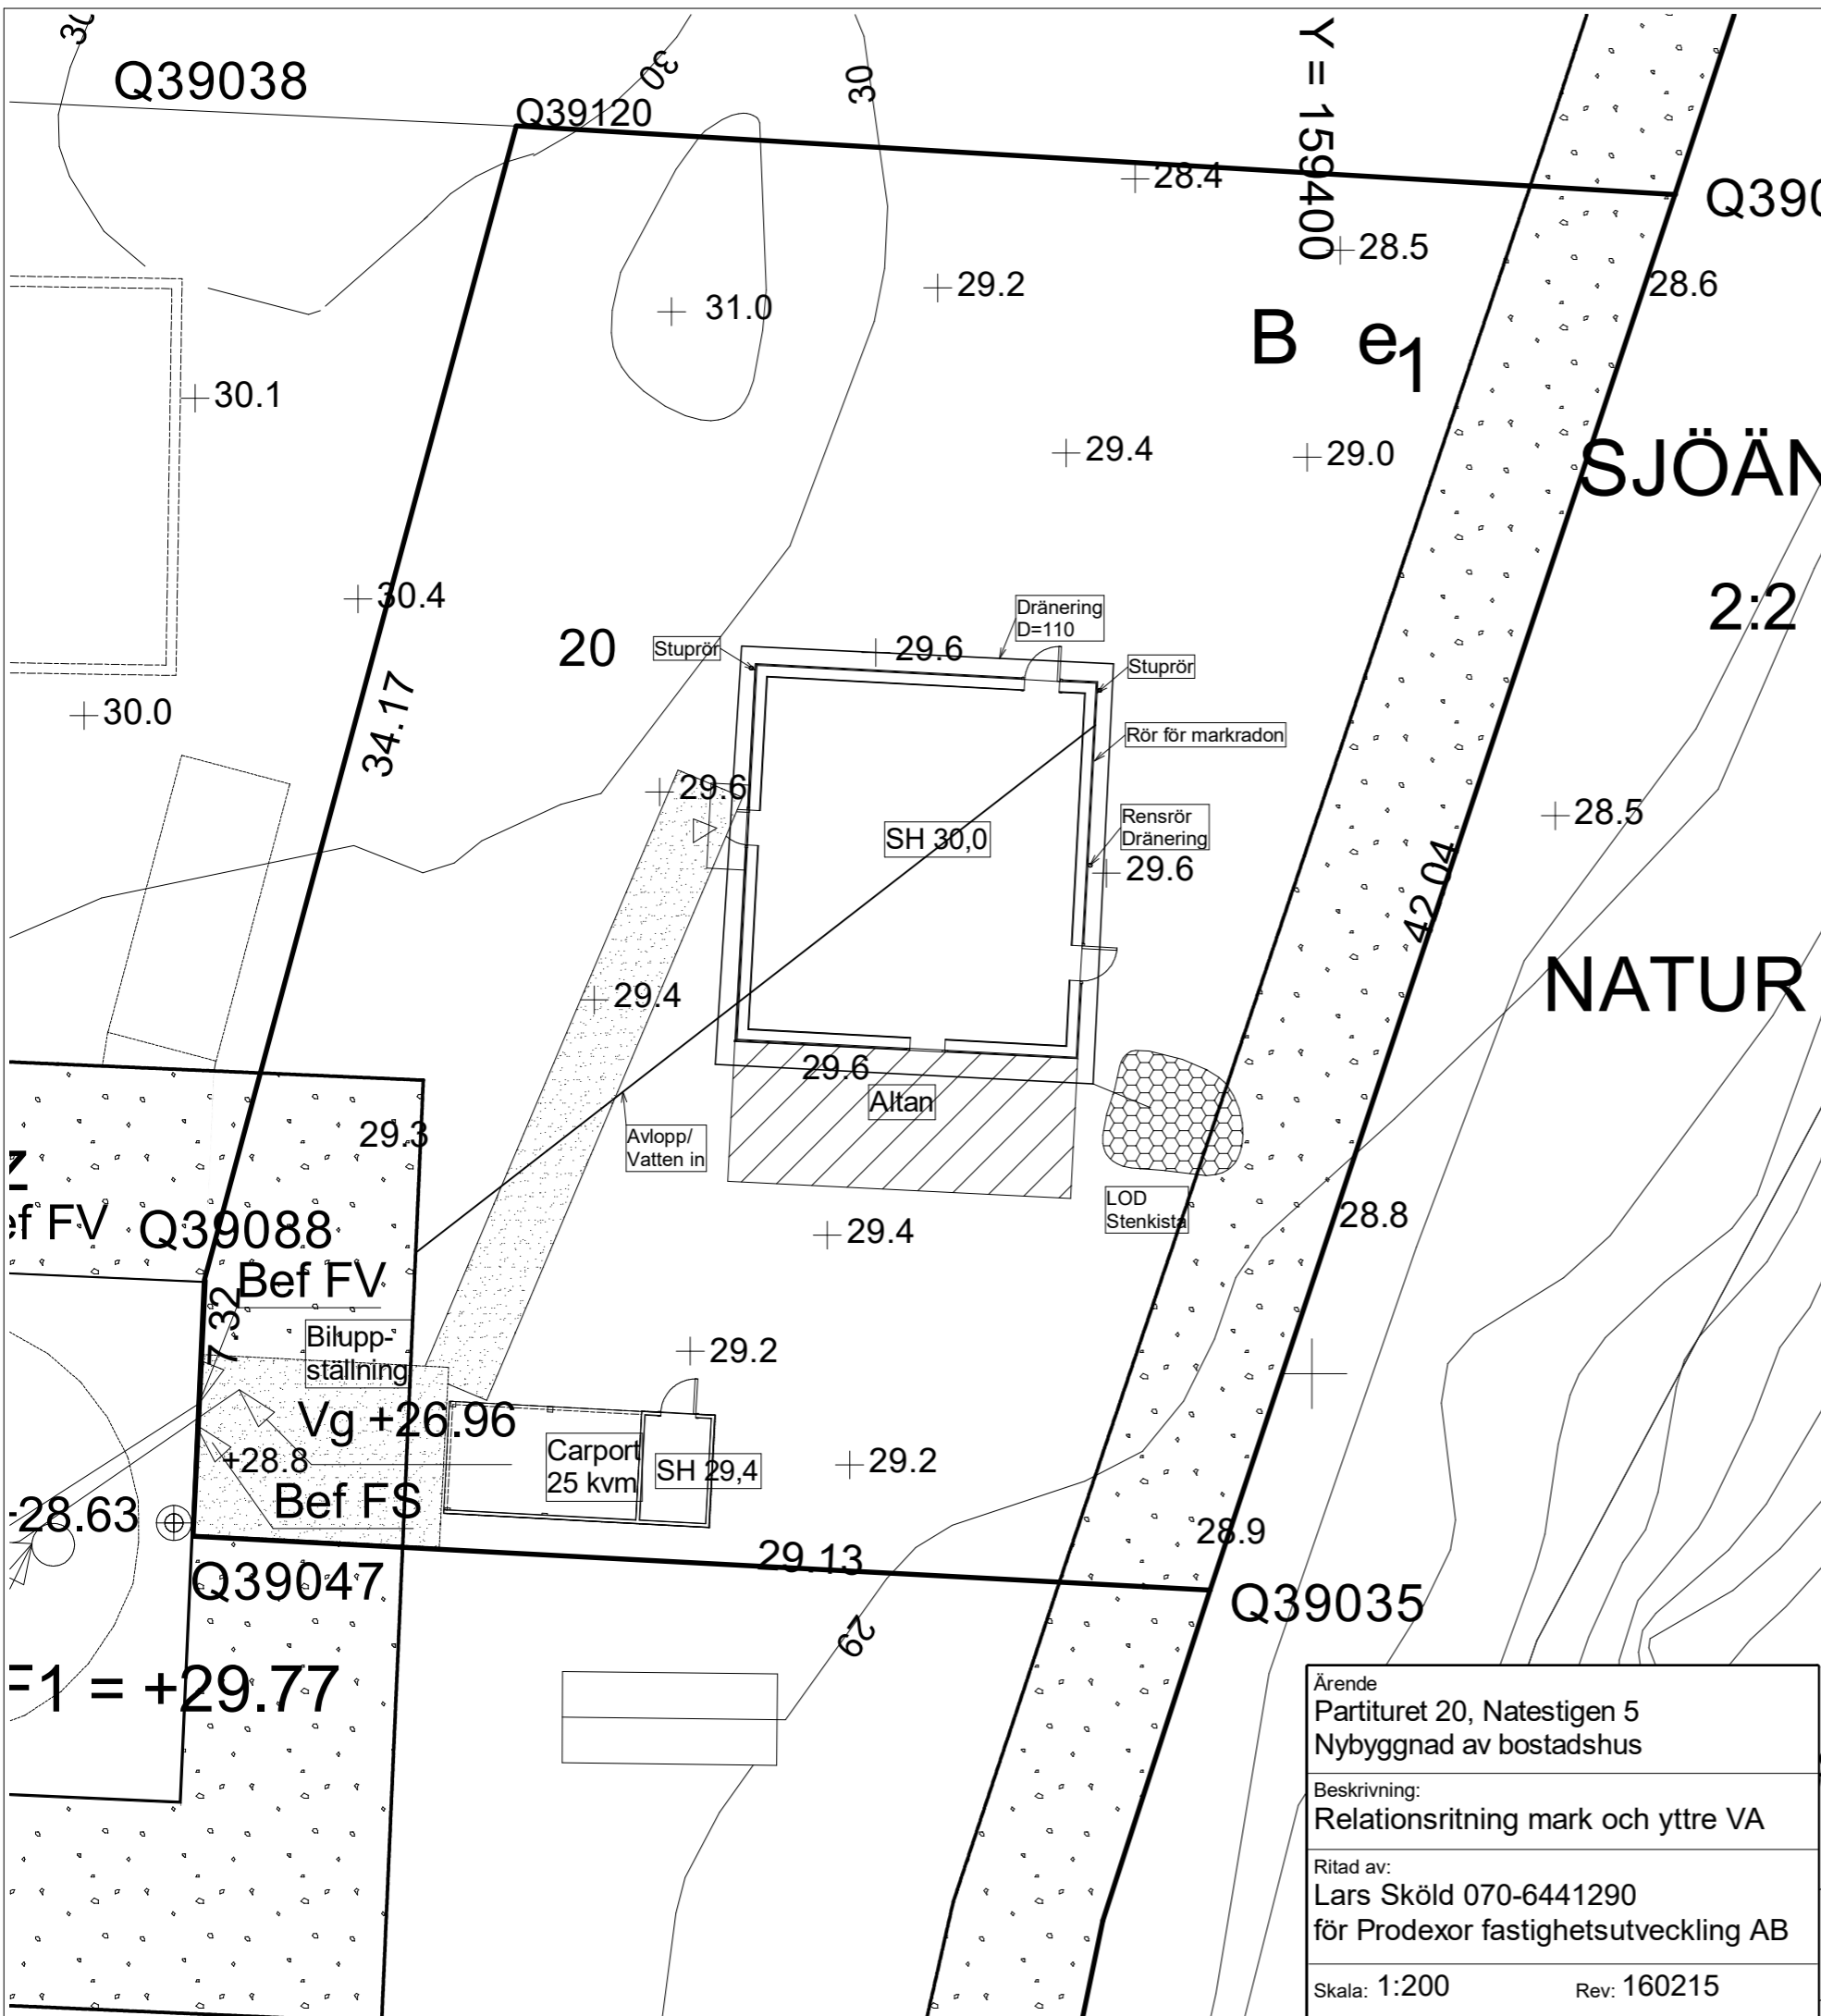


Ärende
Partituret 20, Natestigen 5
Nybyggnad av bostadshus

Beskrivning:
Relationsritning mark och yttre VA

Ritad av:
Lars Sköld 070-6441290
för Prodexor fastighetsutveckling AB


Skala: 1:200 Rev: 160215

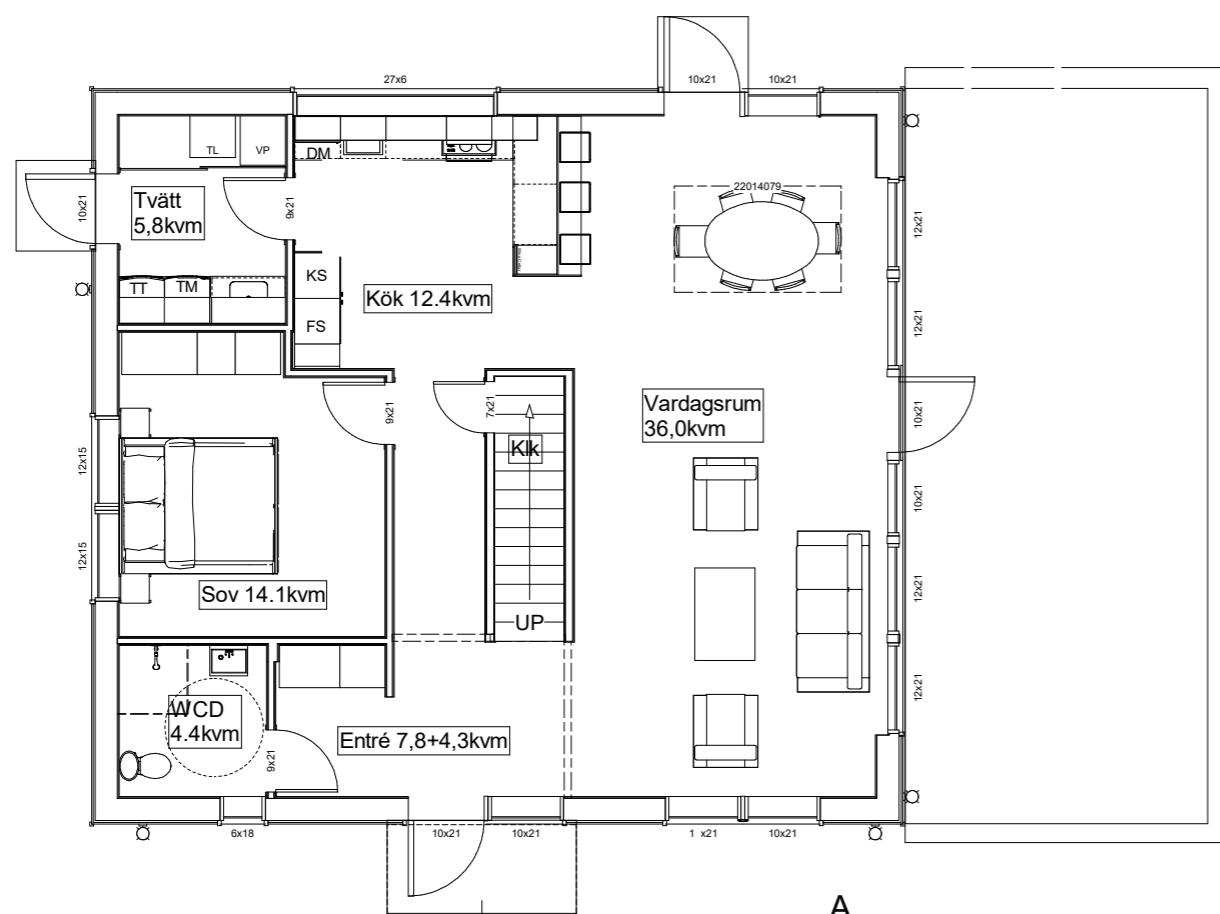

Nedre plan

A

Byggnadsarea 105 Kvm
Boarea 180 Kvm

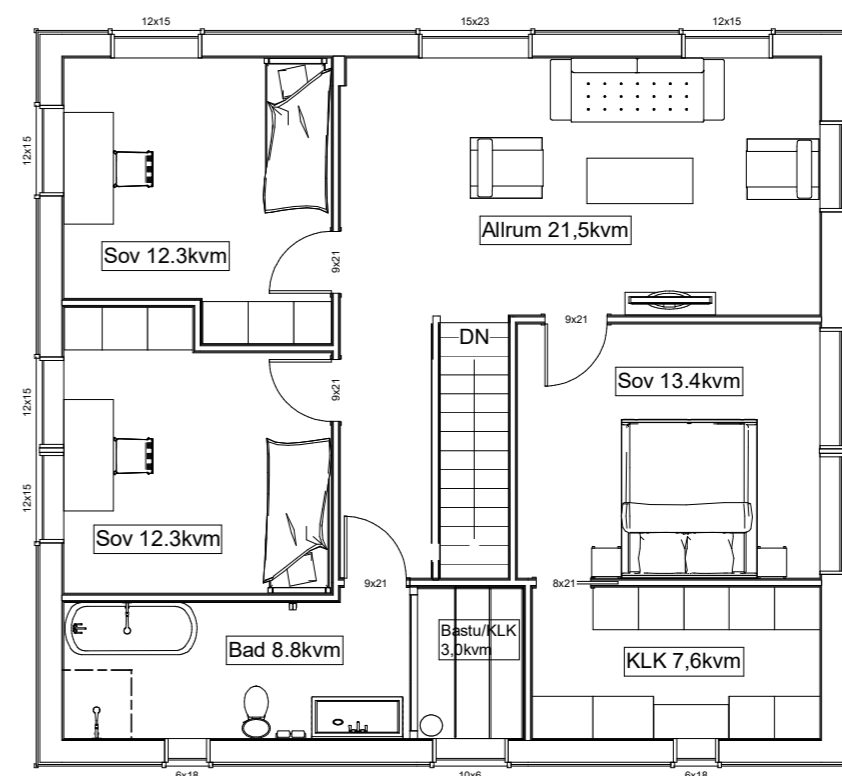

Övre plan

Ärende Partituret 20, Natestigen Nybyggnad av bostadshus
Beskrivning: Relationsritning Plan
Ritad av: Lars Sköld 070-6441290 för Prodexor fastighetsutveckling AB
Skala: 1:100 Rev: 160216